


**Legende:**

- Schmutzwasserkanal
- Regenwasserkanal
- vorh. Kanal
- Schmutzwasseranschlussleitung
- Regenwasseranschlussleitung
- Straßenablauf

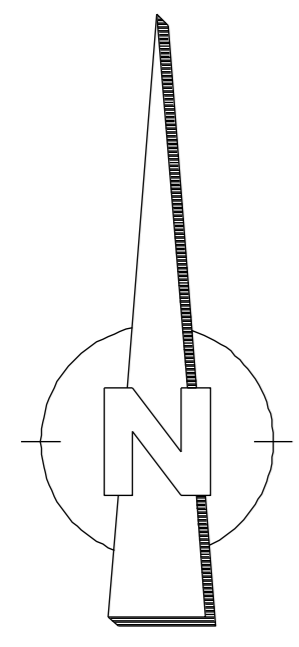

<b>Gemeinde Hüllhorst</b>		Projekt-Nr.: 04/111	
		Plan-Nr.: BESTAND.PIC	
Erschließung des Baugebietes "Oberer Kreuzacker" im Ortsteil Schnathorst		Datum	Name
		gemessen	
		bearbeitet	19.08.05
		geprüft	ik
Maßstab 1:500			

**Bestandsplan**

**A. Kohl  
Ingenieurbüro**  
 Kurzes Land 19  
 32549 Bad Deynhausen  
 Telefon 05731/75686-0  
 Fax 05731/75686-26  
 e-mail: ak.ingbuero@t-online.de

Kanalisation  
 Straßenbau  
 Wasserwirtschaft  
 Bauleitplanung