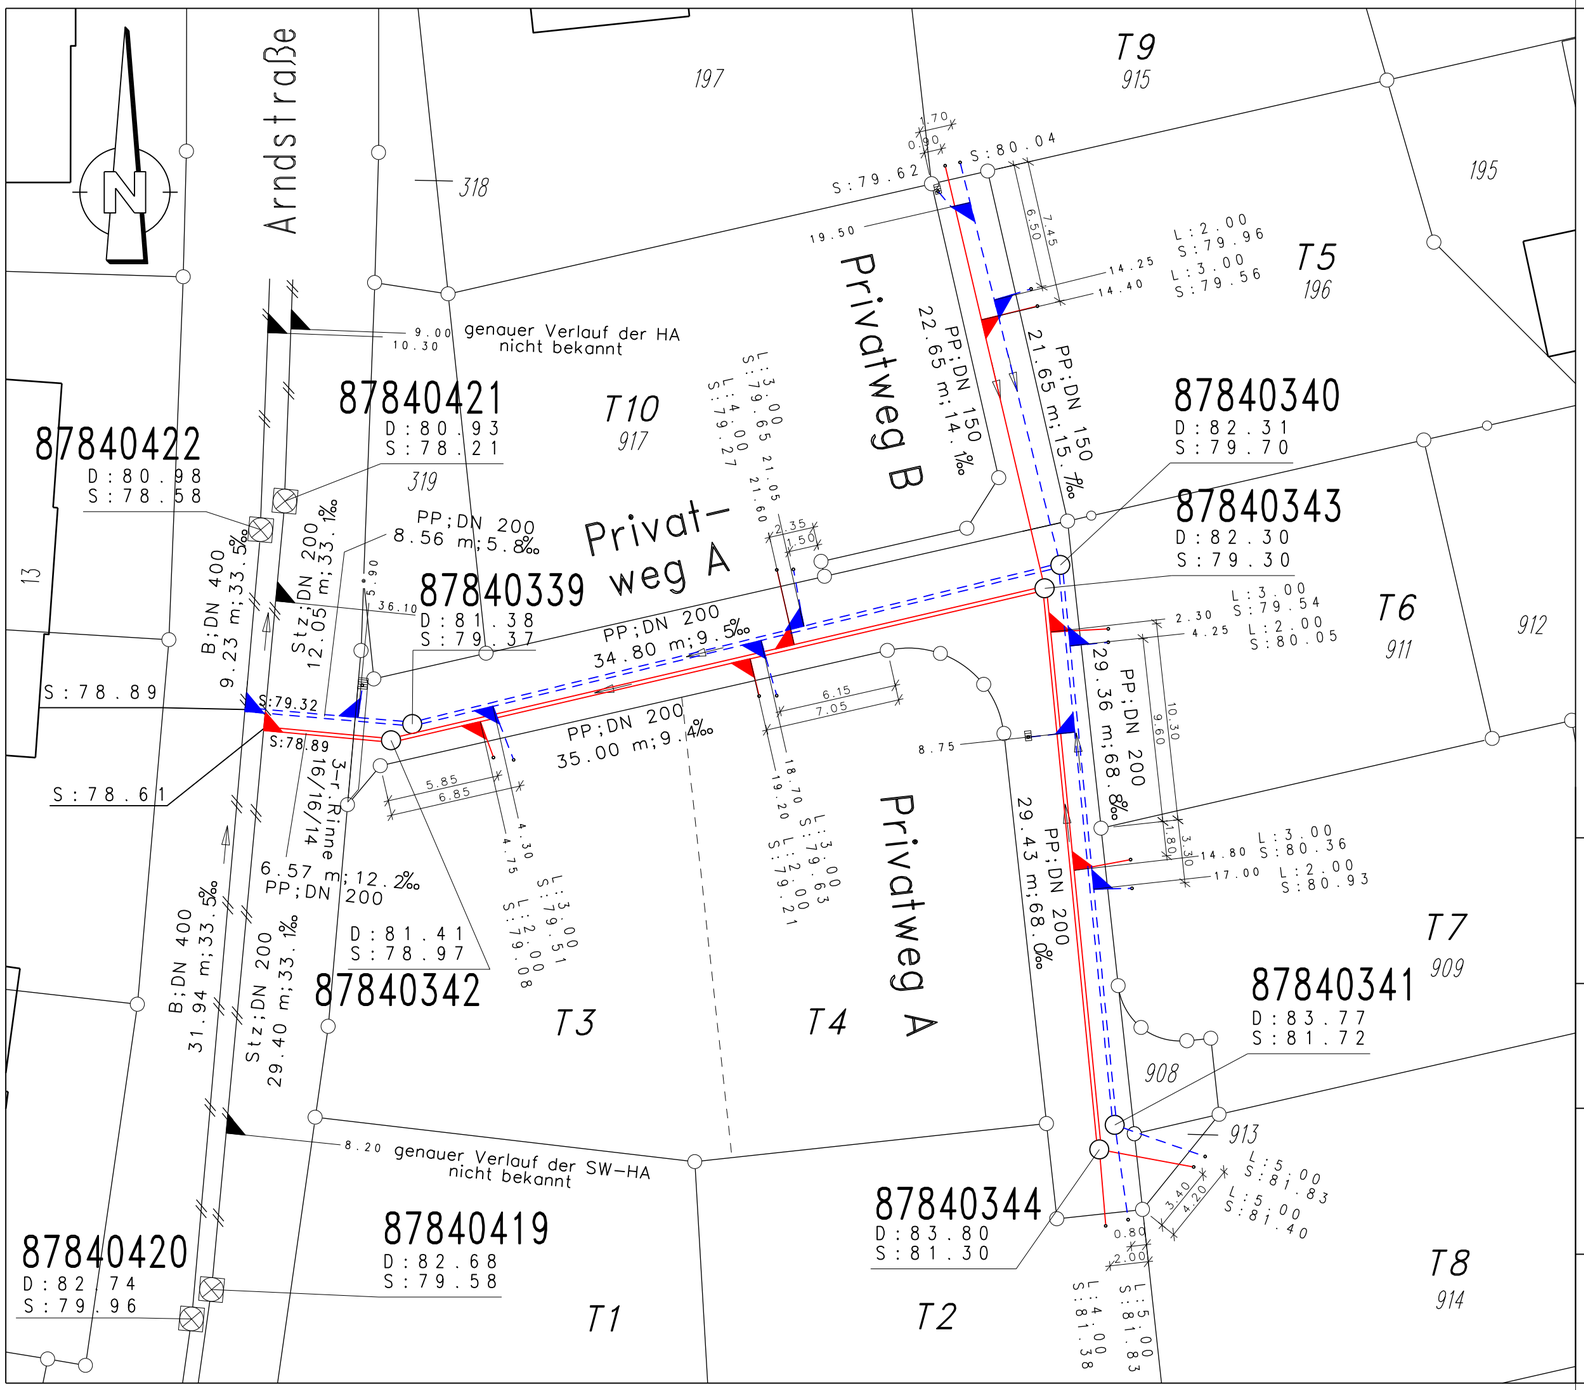

Legende

neuer Schmutzwasserkanal
Polypropylenrohre (PP), KG 2000, DN 200

neuer Regenwasserkanal
Polypropylenrohre (PP), KG 2000, DN 200

neue Hausanschlussleitung
Polypropylenrohre (PP), KG 2000, DN 150

L:4.50
S:79.15
30.70

Stationierung gegen Fließrichtung von Schachtmitte
Sohlhöhe in müNN auf dem Grundstück
Länge der Leitung, gemessen von Achse Hauptkanal

neuer Straßenablauf

vorh. Hausanschlussleitung
Stationierung in Fließrichtung von Schachtmitte

vorh. Kanal

Alle Angaben beziehen sich auf die Vermessung, die TV-Inspektion und die Aufmaßskizzen. Die Richtigkeit der Angaben kann nicht garantiert werden. Für etwaige Schäden oder Folgeschäden auf Grund falscher Angaben übernimmt das Ingenieurbüro Kohl keine Verantwortung. Alle Hausanschlüsse sind mit Holzlatten vom Rohr bis über das Gelände markiert.

Stadtwerke Bad Oeynhausen
Bereich Abwasser

5. Änderung des Bebauungsplanes Nr. 3 "Gebiet zwischen Schulstraße, Triftenstraße und Bergstraße"

	Datum	Name
bearbeitet	09.06.2009	Werner
geprüft		

Maßstab 1:250

Kanalbestandsplan
Lageplan

Planverfasser:

A. Kohl
Ingenieurbüro
Kurzes Land 19
32549 Bad Oeynhausen
Telefon 05731/75686-0
Fax 05731/75686-26
e-mail: aki.ingbuero@t-online.de
Kanalisation
Straßenbau
Wasserwirtschaft
Bauleitplanung